

**PROYECTO MODIFICATORIO
BANCO PICHINCHA
AGENCIA 24 DE MAYO**

UBICACIÓN:
CALLE GARCIA MORENO Y MORALES
CLAVE CATASTRAL:
30002 10 002 000 000 000

FREDO:
14855

PROPIETARIO : BANCO PICHINCHA C.A. RUC: 1790010937001

SIMÓN ACOSTA ESPINOSA
APODERADO CC.: 170469650-7

PROFESIONAL:

ARQ. PEDRO JARAMILLO C.
CC.: 090486596-2 L.M. 6861

ELABORACIÓN DE PLANOS AS-BUILT:

PLANEACIÓN - CONSTRUECUADOR

CONTENIDO :

PLANTA TERRAZA / PLANOS AS-BUILT

FECHA :

AGOSTO 2021

ESCALA:

1:100

LÁMINA:

A - 4


UBICACIÓN:

PROPIEDAD



ESC = S/E

SELLOS Y APROBACIÓN :

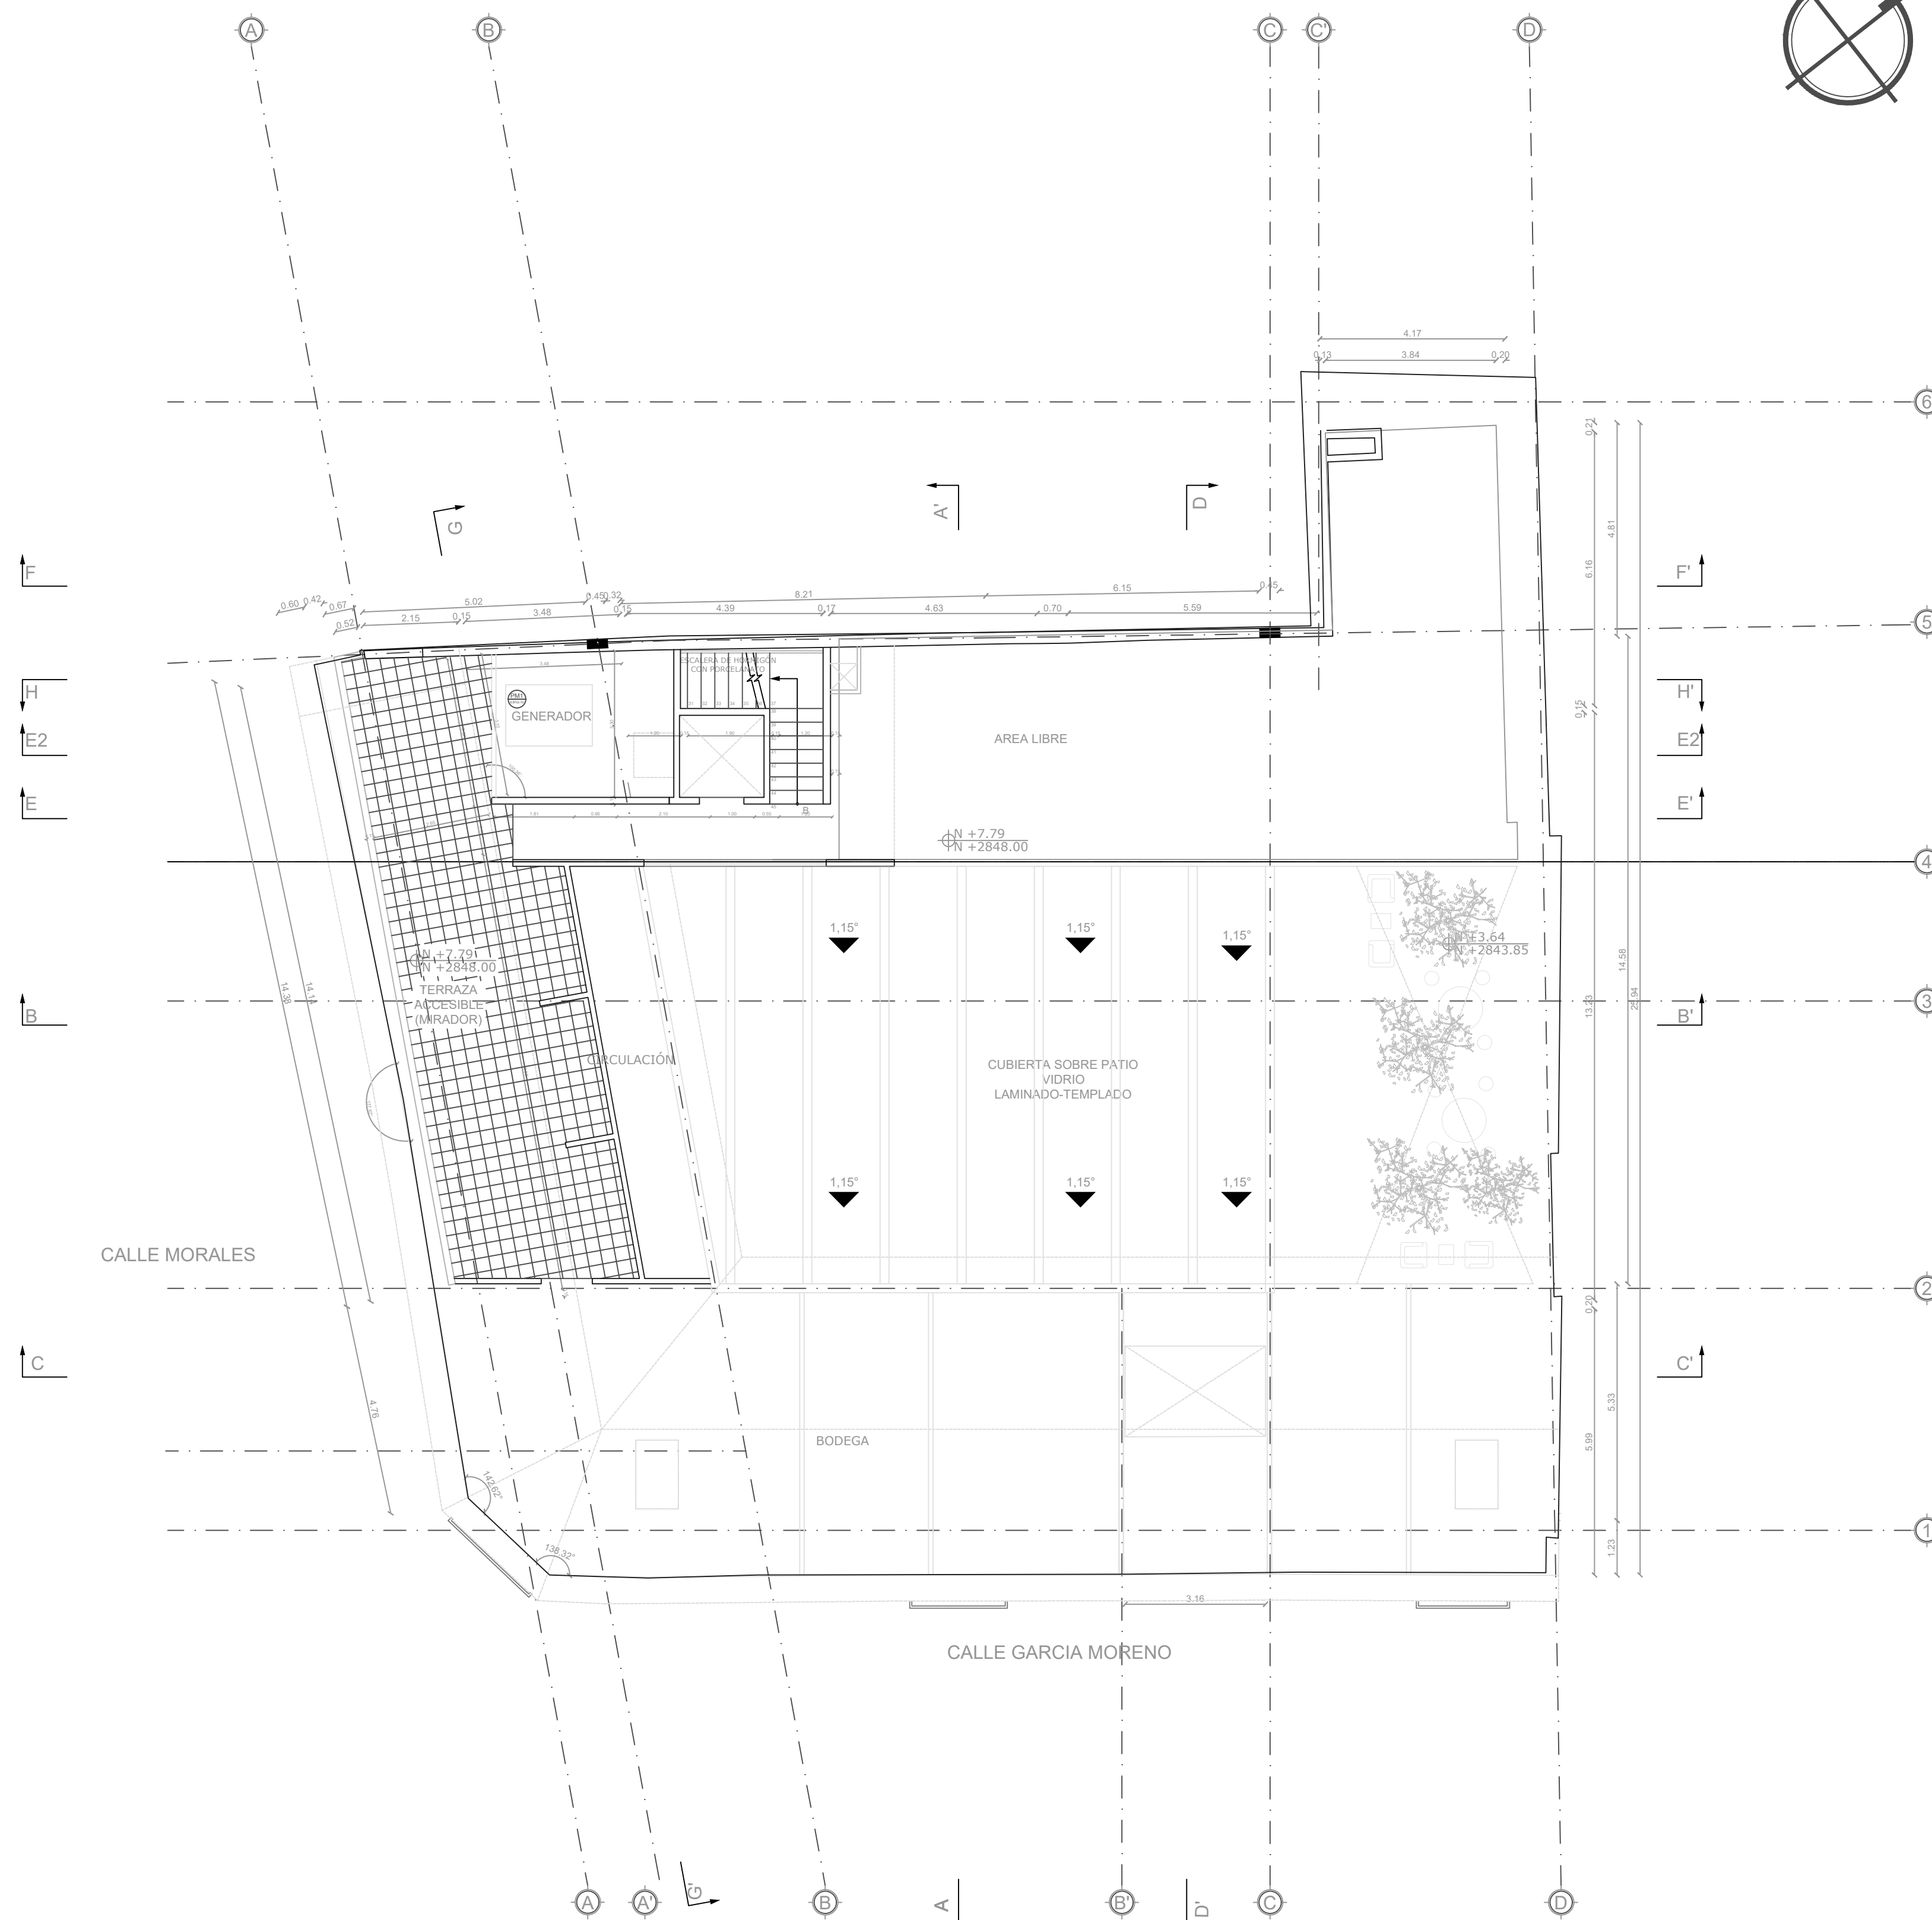

PLANTA DE TERRAZA

NIVEL: +7,79m

ESC = 1 : 100