. Poldott



Referencia Ticket 2018-149914 OFICIO No. 0682-DGT-GU-2018 Fecha: Quito, 16 de OCTUBRE del 2018

ARQ. JUAN CARLOS ECHEVERRÍA COORDINADOR UERB-AZLD Presente

Estimado/a señor/a:

Doy atención a la solicitud ingresada en esta Administración Zonal Norte, con hoja de control ZN-2018-149914, mediante la cual pide datos de afectación al predio ubicado en el Sector: **LA PULIDA**, Parroquia: **COCHAPAMBA**, clave catastral: 12201-08-022, predio: 242236.

Al respecto le informo que realizada la inspección, revisada la Hoja Topográfica 12201 que contiene el trazado vial del sector, el Mapa V2 que contiene la regulación vial, los predios solicitados tienen frente a las siguientes vías:

CALLE JORGE PIEDRA, ancho trasversal 13.00m. La referencia línea de fábrica será a 6.50.m del eje vial.


Además cumplirá con las especificaciones técnicas emitidas en el informe de Regularización Metropolitana N.-676691 del 26 de SEPTIEMBRE del 2018.

Atentamente,

Ing. Patricio Borja Hidalgo.

TECNICO DE GESTION URBANA

1961 6**013** Trese

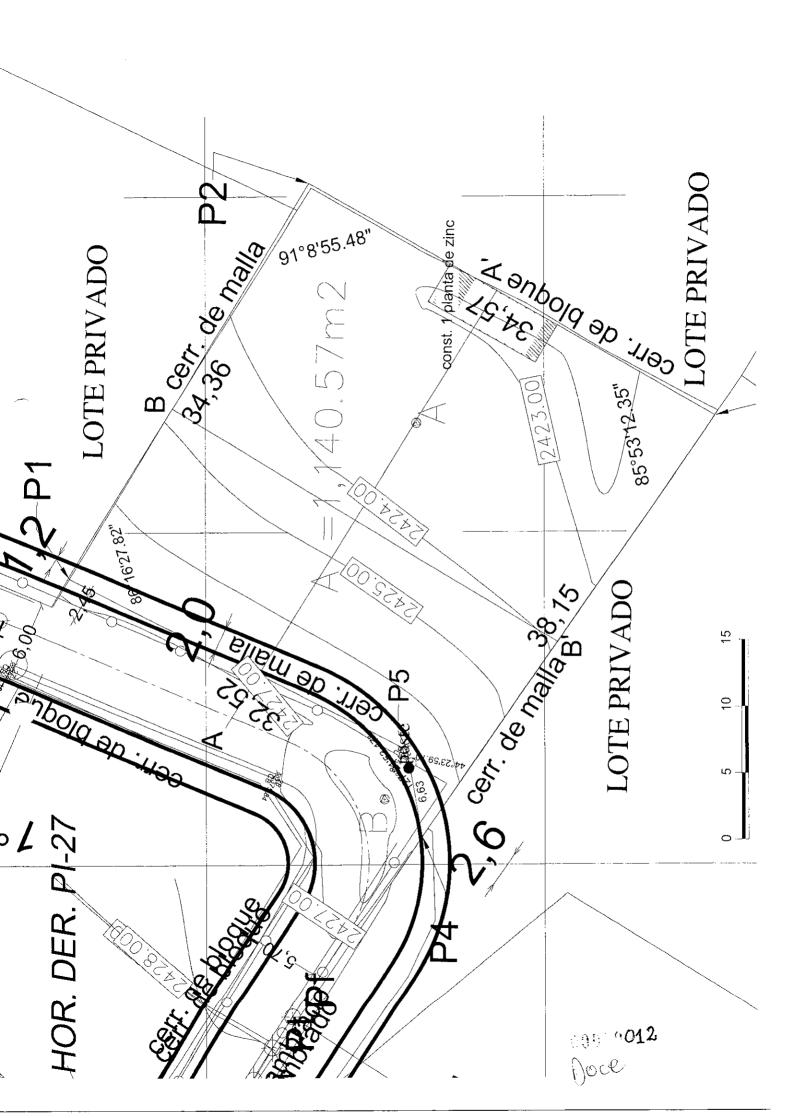



Quito.

10 OCT. 2018

Oficio

- GP 681

Hoja de Ruta No. TE-MAT-09356-18

Ticket GDOC - 148586

Asunto: Informe de Nomenclatura AHHC "LA PULIDA ALTA" ETAPA 3

Abogada Karina Subía Dávalos Directora de la Unidad Especial "Regula Tu Barrio" Montufar N4-119 y Espejo Telf. 3952-300 ext. 15027 / 15026 Presente

#### De mi consideración:

En atención al Oficio No. UERB-01353-2018, ingresado a la EPMMOP con Hoja de Ruta No. TE-MAT-09356-18, mediante el cual solicita se emita el Informe de Nomenclatura Vial del Asentamiento Humano de Hecho y Consolidado "BARRIO LA PULIDA ALTA" ETAPA 3, ubicado en la parroquia de Cochapamba; adjunto encontrará un plano con la información requerida en formato digital (.pdf) e impreso (A4).

Atentamente.

Arq. Hidalgo Núñez Lucio Gerente de Planificación

Empresa Pública Metropolitana de Movilidad y Obras Públicas

Anexo.: - Copia de Oficio No. UERB-01353-2018 y plano (2 hojas)


- Plano A4 (1 hoja)

Copia: - Ing. Iván Alvarado Molina - Gerente General EPMMOP

Elaborado por:	Ing. María Teresa Tayo H.	UIG	H
Revisado por:	Ing. Lorena Izurieta Z.	UIG	CK
Hoja de trámite No.3159			4
Hoja de Ruta No	0. 09356-18		V





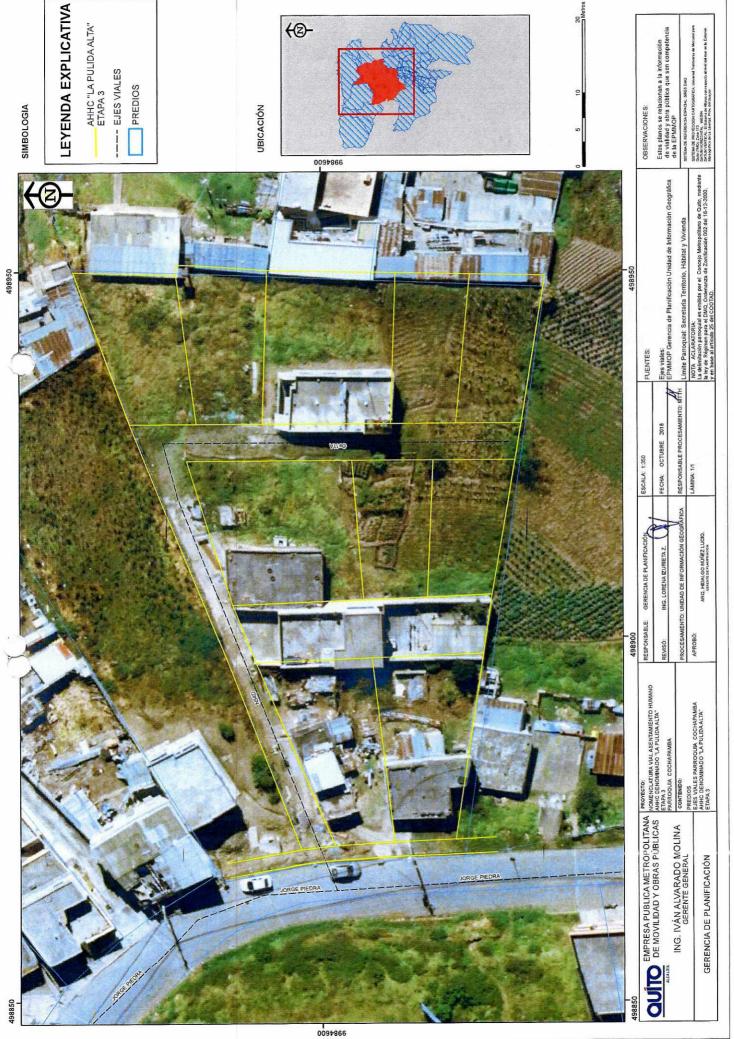

Casca 1010



Oficio No. SGSG-DMGR-2018-1042 DM Quito, 15 de noviembre de 2018 Ticket GDOC N° 2018-148606

Abogada
Karina Subía
DIRECTORA
UNIDAD ESPECIAL REGULA TU BARRIO
Presente.-

Asunto: Respuesta a solicitud de informe de riesgos Ref. Oficio No. UERB-01351-2018

De mi consideración:

En atención al oficio Nº UERB-01351-2018, ingresado con ticket # 2018-150289 de fecha 28 de septiembre de 2018, donde se solicita realizar la actualización del informe de riesgos para el AHHYC denominado "La Pulida Alta Etapa 3" de la Parroquia de Cochapamba, conformado por el macrolote con No. Predial 242236. Y Clave Catastral 12201 08 022.

Al respecto, envío a usted el informe técnico Nº 321-AT-DMGR-2018 que contiene las observaciones, conclusiones y recomendaciones respectivas.

ĎÉ GESTIÓN DE RIESGOS

Particular que pongo en su conocimiento para los fines pertinentes. Atentamente,

Adjunto:

Copia de recibido de Informe Técnico No. 321-AT-DMGR-2018

ACCIÓN	RESPONSABLE	SIGLA UNIDAD	FECHA	SUMILLA
Elaboración:	E. Carrión	AT	20181511	A
Revisión:	L. Albán	AT	20181511	1
Aprobación:	C. Rivera	AD	20181511	- All

Ejemplar 1:

Unidad Especial Regula Tu Barrio

Ejemplar 2:

Archivo, DMGR

DIRECTOR METROPOLITANO

Recibido por:

1 9 NOV 2018





Nº.321-AT-DMGR-2018

## INFORME TÉCNICO Evaluación de Riesgo: Solicitud UERB Fecha de inspección: 30/10/2018

## UBICACIÓN E IDENTIFICACIÓN

Coordenadas WGS 84/UTM 17S	Administración Zonal	Parroquia	Nombre del barrio
X: 777104; Y: 9984634 Z: 2482 msnm aprox.	LA DELICIA	СОСНАРАМВА	LA PULIDA ALTA ETAPA III

Dirección	Condición del bo	arřio	Solicitud (Ref. Oficio)	Ticket N°	
Referencia Avenida Antonio José de	Regular				
Sucre, calle Jorge Piedra y los pasajes 1	Irregülar		OF. No.UERB-1351-2018	2018-148606	
y 2	En proceso de regularización	х	OF. NO.UENB-1331-2016	2010-140000	
	Propietario: As	entamie	ento humano de hecho y co	onsolidado	
Datos del área evaluada	"La Pulida Alta Etapa III"				
	Clave catastra	ıl-: 1220	1 08 022		
	Clave predial:	2422	36		

#### 2 DESCRIPCIÓN FÍSICA DEL ÁREA EVALUADA

Item			Descripo	ión			
Área	11 lotes, perter	ecientes al ba	arrio "La Pulida Alta	Etapa III", con un á	rea total de 3,333,93 m²		
PUOS	9	Según el Plan de Uso y Ocupación del Suelo del año 2018, el área de Uso Vigente es de tipo <b>Residencial Urbano 2</b> , en su totalidad.					
Relieve Númera de	diferencia allitu de relieve. Lado	Los predios evaluados se encuentra ubicados en los 2990 msnm y los 2790 msnm, con una diferencia altitudinal de veinte metros sabre el nivel del mar. Además presenta una torma de relieve. Laderas con moderada pendiente, con una inclinación no mayor a los 21 grados. 25 lotes con editicación, representando una cansolidación del 45,45 %.					
Tipos edificación : Casa/edificia de departamentas/Med iagua (Canstrucción Informal)/Otro (especificar)	Al tratarse de una inspección visual, no se realizó ninguna prueba de tipo exploratorio, ni de remoción de materiales, sino de la evaluación de las edificaciones observadas exteriarmente a los elementas estructurales y no estructurales, así como de los materiales de construcción.  Las tipologías de las edificaciones existentes en el área de análisis son las siguientes:  1. Edificaciones de dos plantas, formadas con sistemas de pórticos (vigas, columnas) de hormigón armada, entrepisa y cubierta de hormigón armado, mampostería de blaque fijado can mortero.  2. Edificaciones de tres plantas, formadas con sistemas de pórticas (vigas, columnas) de hormigón armado, entrepisos y cubierta de harmigón armado, mampostería de bloque fijado con mortero						
Uso edificación (vivienda, camercia, industria, educación)	Vivienda.						
Existencia de servicios básicos	Energía eléctrica	Agua potable	Alcantarillado sanitario	Alcantarillado Pluviai	Telefonía fija		
(si/no)	Si	Si	<b>S</b> i	Si	Si		
Otro fipo de información física relevante	El asentamient suave (12% - 25		· ·	cie con relieve de m	noderada (25% - 50%) y		

#### EVENTOS OCURRIDOS/EMERGENCIAS

Listado de eventos





Nº.321-AT-DMGR-2018

Según la cobertura de eventos adversos ocurridos desde el año 2005 al 2015 de la GEODATABASE de la Dirección Metropolitana de Gestión de Riesgos, no se han registrado casos dentro de un diámetro de 500 m del AHHYC.

## AMENAZAS EN EL SECTOR EVALUADO

#### Amenazas Geológicas 4.1

#### Descripción de la amenaza por movimientos en masa 4.1.1

Existen parámetros básicos que condicionan a un terreno para generar su inestabilidad: litología (tipo de suelos y rocas), pendiente y humedad del suelo, adicionalmente, hay 2 factores principales que pueden desencadenar o detonar posibles deslizamientos: lluvias intensas y sismos.

Geológicamente, el AHHYC "La Pulida Alta III" de la parroquia Cochapamba está ubicado sobre las estribaciones inferiores del flanco Nor-oriental del volcán Ruco Pichincha; localmente, el terreno tiene pendientes que varían entre 13 y 20 grados en las vertientes de las quebradas o quiebres de pendiente hacia las quebradas del sector.

Respecto a las unidades geológicas que conforman el subsuelo, se presume que el núcleo de esta ladera corresponde a depósitos volcánicos muy antiguos de erupciones pasadas del volcán Ruco Pichincha (flujos de lava, lahares, coluviales, cenizas), con espesores de varias decenas de metros lo cual confiere el relieve particular a esa geoforma; superficialmente todo el edificio volcánico está cubierto por la Formación Cangahua que consiste de tobas volcánicas (depósitos de cenizas volcánicas consolidadas) intercaladas con mantos de lapilli de pómez y paleosuelos que en zonas altas suelen presentar materia orgánica. Adicionalmente, se han realizado estudios geotécnicos de estabilidad de laderas efectuados en barrios ubicados sobre laderas de características físicas similares a "La Pulida Alta III" (i.e. Atucucho) se han obtenido resultados de factores de seguridad relativamente altos, razón por la cual la susceptibilidad por movimientos en masa ha sido definida como baja a moderada.


El asentamiento al encontrarse en una pendiente moderada y al tener varios terrenos libres de construcciones se forman surcos como consecuencia de la erosión de la escorrentía.

Con esta información, se define que la Amenaza por Movimientos en Masa es Moderada para todo el AHHYC "La Pulida Alta III".

#### Descripción de la amenaza por sismos 4.1.2

El territorio del DMQ está expuesto a los efectos negativos de terremotos que pueden ser originados en distintas fuentes sísmicas como la zona de subducción frente a la margen costera y fallas geológicas corticales al interior del territorio continental de Ecuador. Debido a su proximidad, el Sistema de Fallas Inversas de Quito (SFIQ) es considerado como la fuente sísmica de mayor peligrosidad para el DMQ. Este sistema de fallas se prolonga aproximadamente 60 km de longitud, en sentido Norte-Sur, desde San Antonio de Pichincha hasta Tambillo, con un buzamiento promedio de 55º hacia el Occidente.

Investigaciones recientes sobre tectonismo activo y evaluación de la amenaza sísmica probabilística en Quito (Alvarado et al., 2014; Beauval et al., 2014) han proporcionado datos importantes que deben ser considerados para la evaluación del riesgo sísmico

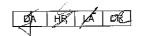





Nº.321-AT-DMGR-2018

en la ciudad. Acorde con estas investigaciones, el sistema de fallas se divide en cinco segmentos importantes, los cuales podrían generar sismos de magnitudes máximas potenciales entre 5,9 a 6,4 de manera individual (escenario más probable), pero también existe la posibilidad de una ruptura simultánea de todos los segmentos lo que provocaría un sismo potencial de magnitud 7,1 (escenario poco probable). Otra información importante consiste en la determinación de valores promedio de aceleración máxima del terreno para el DMQ alrededor de 400 cm/s² (0,4g; valores en roca) para sismos que tengan un período de retorno de 475 años (probabilidad del 10% de exceder un valor de aceleración del suelo al menos una vez en los próximos 50 años); sin embargo, en estas investigaciones no se consideraron los posibles efectos de sitio en zonas con suelos blandos (suelos arenosos poco consolidados, suelos orgánicos, depósitos aluviales, rellenos de quebradas) donde las ondas sísmicas incrementarían su amplitud y por tanto se esperarían mayores niveles de daños.

Localmente, debido a efectos sísmicos por topografía del terreno, se esperaría que la Amenaza Sísmica sea calificada como Moderada en toda la ladera.

#### Descripción de la amenaza volcánica 4.1.3

Respecto a esta amenaza, la potencial caída de piroclastos (material sólido arrojado a la atmósfera durante una erupción explosiva) es el fenómeno volcánico que podría ocasionar diferentes niveles de impactos en todo el DMQ, donde la zona con mayor afectación dependerá del volcán que se encuentre en erupción, especialmente de su magnitud, duración e intensidad, la altura que alcance la columna eruptiva (nube de ceniza), la dirección y velocidad del viento a dicha altura y la distancia de la población expuesta al volcán.

Para analizar esta amenaza se enfocará en los centros volcánicos Guagua Pichincha y Pululahua que, debido a su ubicación respecto a la zona de estudio y a que son considerados geológicamente activo y potencialmente activo respectivamente, podrían causar impactos directos al sector evaluado.

#### Volcán Guagua Pichincha

El volcán Guagua Pichincha forma parte del denominado complejo volcánico Pichincha. El cráter del Guagua Pichincha está localizado a aproximadamente 12,0 km al Oeste-Suroeste del asentamiento "La Pulida Alta III" y tiene una altitud de 4050 metros sobre el nivel del mar. Este volcán es uno de los más activos del país, puesto que desde la época colonial ha experimentado varios ciclos eruptivos, afectando a los habitantes de Quito en múltiples ocasiones (1566, 1575, 1582, 1660, 1843, 1868, 1999) con fenómenos como caídas de piroclastos y lahares secundarios. La recurrencia de este volcán oscila aproximadamente entre 100 y 150 años según los registros históricos de los últimos cinco siglos, pero se conoce sobre una erupción colosal que tuvo lugar hace casi 1.000 años antes del presente, cuya recurrencia es mayor.

#### Volcán Pululahua

El Complejo Volcánico Pululahua está ubicado al Norte del DMQ, su cráter está a 17,5 km al Nor-Noreste del asentamiento "La Pulida Alta III" y su cumbre alcanza los 3356 metros sobre el nivel del mar. Este centro volcánico no tiene la típica forma cónica debido a las erupciones explosivas de gran magnitud que ocurrieron hace aproximadamente 2.500 años antes del presente, asociadas a magmas muy viscosos de composición química "dacítica" (publicaciones científicas del Instituto Geofísico-EPN). Se conoce que un período eruptivo anterior al citado ocurrió alrededor de 6,000 años antes del presente, por lo que se puede concluir que la recurrencia eruptiva del Pululahua es de pocos miles de años, pero la magnitud de las erupciones es muy alta. Las parroquias San Antonio de Pichincha, Pomasqui y Calderón principalmente fueron urbanizadas sobre los depósitos volcánicos del Pululahua (flujos y caídas piroclásticas).

I.T. 321 Eugenio Espejo , Cochapamba, La Pulida Alta Etapa III Página 3 de 12





Nº.321-AT-DMGR-2018

Adicionalmente, es importante mencionar que el volcán Reventador causó una afectación importante por caída de ceniza en 2002 en el DMQ, sin embargo un escenario eruptivo similar a este tiene una recurrencia de un evento por siglo aproximadamente, según el Mapa de los Peligros Potenciales del Volcán Reventador (Bourguin y otros, 2011; IGEPN).

Con estos antecedentes se califica a la Amenaza por Fenómenos Volcánicos como Moderada.

#### **ELEMENTOS EXPUESTOS Y VULNERABILIDADES** 5

#### 5.1 Elementos expuestos

Para Movimientos en Masa: de manera general, se considera que el asentamiento humano "La Pulida Alta III" de la parroquia Cochapamba presenta condiciones locales de exposición Moderadas ante deslizamientos.

Para amenaza sísmica: todo el asentamiento humano "La Pulida Alta III" está expuesto a los efectos negativos de un evento sísmico, si el epicentro estuviera localizado en el DMQ y la magnitud e intensidad fueran considerables.

Para amenaza volcánica: de igual manera, todo el asentamiento humano "La Pulida Alta III" está expuesto a potenciales caídas de piroclastos de los centros eruptivos analizados anteriormente.

#### 5.2 Vulnerabilidad Física

Edificación: Es necesario recalcar que al existir lotes sin edificaciones, no se califica la vulnerabilidad física de estos; y, en los lotes que se encuentran más de una edificación la vulnerabilidad física para el lote será de la edificación de mayor vulnerabilidad.


Con base a la inspección de campo se determinó:

Por movimientos en masas: Considerando principalmente la exposición de las edificaciones ante movimientos en masa, la vulnerabilidad física ante esta amenaza es baja en el área-en análisis.

NIVEL DE VULNERABILIDAD	LOTES
BAJO	1,2,3,4,9
MUY ALTO	

 Por eventos sísmicos: Analizando las patologías estructurales, irregularidades en planta y elevación, sistema estructural de las edificaciones, tipo de mampostería, tipo de cubierta, sistemas de entrepisos, número de pisos, año de construcción, estado de conservación de la edificación, el suelo sobre el cual está cimentada la estructura; se estableció las tipologías constructivas indicadas en el ítem Tipo de Edificaciones de la Sección 2, corresponde a una vulnerabilidad física como se detalla a continuación:

NIVEL DE VULNERABILIDAD		LOTES	
BAJO	1,2		
MODERADO	3,4,9		
ALTO			
MUY ALTO			

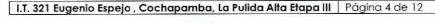







Nº.321-AT-DMGR-2018

 Por eventos volcánicos: Analizando el tipo de cubierta, número de pisos, material de paredes, sistema estructural, estado de conservación, año de construcción; las tipologías constructivas indicadas en el ítem Tipo de Edificaciones de la Sección 2, corresponde a una vulnerabilidad física:

NIVEL DE VULNERABILIDAD	LOTES
BAJO	1,2,3,4,9
MODERADO	
ALTO	
MUY ALTO	

Sistema Vial: La calle Jorge Piedra se encuentra pavimentada con adoquín además se observan los elementos del sistema de alcantarillado y la construcción de aceras y bordillos razón por lo cual la vulnerabilidad vial es baja. En el Pasaje 1 la superficie está conformada por un recubrimiento de hormigón simple, y el Pasaje 2 se encuentra establecido por el suelo natural, por lo cual la vulnerabilidad vial es moderada.

#### 5.3 Vulnerabilidad Socio-económica

El AHHYC a regularizar "La Pulida Alta III" está compuesto de una población de recursos económicos bajos a medios; al momento cuentan con servicios básicos descritos.

#### 6 CALIFICACIÓN DEL RIESGO

La zona en estudio, una vez realizada la inspección técnica al AHHYC "La Pulida Alta III" de la parroquia Cochapamba, considerando las amenazas, elementos expuestos y vulnerabilidades se determina que:

• Riesgo por movimientos en masa: el AHHYC "La Pulida 'Alta III" en general presenta un Riesgo Moderado para los lotes expuestos frente a movimientos en masa.

**Riesgo por eventos sísmicos:** de manera general, todo el AHHYC "La Pulida Alta III" de la parroquia Cochapamba presenta condiciones de <u>Riesgo Moderado</u>, debido a la informalidad de las construcciones y al estado de conservación de varias viviendas.

• Riesgo por fenómenos volcánicos: el riesgo ante esta amenaza para todo el AHHYC "La Pulida Alta III" es <u>Riesgo Moderado</u> tomando en cuenta principalmente la recurrencia eruptiva de los volcanes analizados, la exposición del asentamiento humano (distancia respecto a cada volcán) y la vulnerabilidad de sus viviendas.

Por lo tanto, la DMGR sugiere que se puede continuar con el proceso de regularización del AHHYC "La Pulida Alta III" de la parroquia Cochapamba, para lo cual, una vez concluido dicho proceso, sus habitantes deberán cumplir las recomendaciones que se describen en este informe, lo cual contribuirá a reducir el riesgo identificado en la zona en análisis.

#### Nota Aclaratoria

El Riesgo identificado es considerado "Mitigable" cuando se pueden implementar medidas estructurales y/o no estructurales que permitan reducir las condiciones de exposición, vulnerabilidad y el potencial impacto esperado en caso que dicho riesgo se materialice...

Deis Ciac

# H SE





Nº.321-AT-DMGR-2018

**Medidas Estructurales:** Acciones de ingeniería para reducir impactos de las amenazas como:

- Protección y control: Intervención directa de la amenaza (Diques, muros de contención, canalización de aguas.)
- Modificar las condiciones de vulnerabilidad física de los elementos expuestos (refuerzo de infraestructura de líneas vitales, códigos de construcción, reubicación de viviendas.)

**Medidas No estructurales:** Desarrollo del conocimiento, políticas, leyes y mecanismos participativos.

- > Acciones Activas: Promueve interacción activa de las personas (organización para la respuesta, educación y capacitación, información pública, participación comunitaria,
- Acciones Pasivas: Relacionadas con legislación y planificación (normas de construcción, uso del suelo y ordenamiento territorial, etc.)

#### 7 RECOMENDACIONES


La Dirección Metropolitana de Gestión de Riesgos manifiesta que la calificación de riesgo realizada en este informe, desprende una serie de recomendaciones que podrán ser confirmadas, modificadas o ampliadas como consecuencia de información adicional producida como la realización de las obras de infraestructura, la zonificación respectiva y la consolidación futura.

#### Para el riesgo por movimientos en masa:

- Los propietarios/posesionarios de los lotes que donde se pretendan generar desbanques, deben contratar a un especialista geotécnico para que realice los estudios técnicos necesarios, como lo establece la Norma Ecuatoriana de Construcción vigente y su respectiva Guía Práctica (NEC-SE-GC), y determine las alternativas de mitigación del riesgo adecuadas según las características topográficas, geológicas, hidrogeológicas y mecánicas del suelo que conforma los taludes. Los estudios técnicos y diseños de las alternativas de mitigación seleccionadas no deberán ser considerados como requisitos durante la etapa de regularización del asentamiento humano evaluado.
- Una vez concluido el proceso de regularización y titularización individual de los lotes del AHHYC "La Pulida Alta III", el propietario de cada predio deberá cumplir lo establecido en las <u>Condiciones generales de edificabilidad para zonas susceptibles a amenazas naturales</u> de la Sección 1.3 (RIESGOS) contemplada en la Ordenanza Metropolitana No. 0127 de 2016, lo cual incluye los estudios técnicos y diseños de obras de mitigación mencionadas en el párrafo anterior.
- Los propietarios/posesionarios de los lotes de "La Pulida Alta III" no deben realizar excavaciones en el terreno (desbanques de tierra) hasta que culmine el proceso de regularización y se establezca su normativa de edificabilidad específica.

#### Para el riesgo sísmico:

- Se recomienda que los propietarios y/o posesionarios actuales no construyan más viviendas en el macrolote evaluado, ni aumenten pisos sobre las edificaciones existentes, hasta que el proceso de regularización del asentamiento culmine y se determine su normativa de edificabilidad específica que deberá constar en sus respectivos Informes de Regulación Metropolitana, previa emisión de la licencia de construcción de la autoridad competente.
- Posterior a la regularización del AHHYC "La Pulida Alta III", las edificaciones en proceso de construcción, aumento en planta o elevación y demás edificaciones dentro del área en análisis, que no dispongan de un diseño estructural o algún tipo de asesoría técnica,

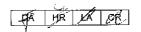





Nº.321-AT-DMGR-2018

los propietarios deberán contratar a un especialista (Ingeniero/a Civil), para que realice evaluaciones estructurales de las viviendas y proponga alternativas de reparación y/o reforzamiento estructural en caso de ameritarlo.

 La municipalidad, a través de sus organismos de control, deberá dar el seguimiento a los procesos de construcción tanto de la infraestructura de servicios como de las edificaciones nuevas o ampliaciones de las existentes.

#### Para el riesgo Volcánico (caída de ceniza):

- Al encontrarse el AHHYC "La Pulida Alta III" en una zona de moderada amenaza ante una potencial reactivación de los centros volcánicos Guagua Pichincha y Pululahua, sus habitantes deben informarse sobre el peligro que representa vivir en esta región, y preparar planes de contingencia comunitarios y articularse con los planes de emergencia de los distintos niveles de gobierno. También es responsabilidad de los habitantes de este asentamiento, y de toda la parroquia Cochapamba, informarse periódicamente sobre el estado interno de este volcán, solicitando información técnica de la entidad competente de la vigilancia y monitoreo volcánico en el país. Por ahora este volcán se encuentra en estado de reposo y no ha dado señales de reactivación, pero en el futuro podría ocurrir.
- Para los escenarios eruptivos de otros volcanes que circundan el DMQ, se puede tomar medidas preventivas y de mitigación ante las afectaciones que podría ocasionar la caída de piroclastos (ceniza y lapilli), efectuando mantenimiento preventivo de las cubiertas de las viviendas para evitar que los canales de agua se obstruyan con la ceniza. Otra medida de mitigación consiste en conocer, aprender y aplicar técnicas de auto protección como quedarse en lugares cerrados para no exponerse a la ceniza, proteger vías respiratorias y vista, utilizando gorras, gafas o lentes, mascarillas o bufandas, entre otros.
- Mantenerse informado en caso de producirse un evento de erupción volcánica. Acatar las recomendaciones emitidas por las autoridades competentes en cuanto al volumen posible de ceniza que pueda caer; considerar que la única protección contra la lluvia de ceniza y material volcánico de tamaño considerable son los refugios y techos reforzados, razón por la cual las habitantes de las viviendas con techos frágiles se recomienda buscar refugio.

## Recomendaciones Generales

Con el fin de mejorar las capacidades locales de la comunidad para afrontar eventos adversos que puedan suscitarse en el barrio evaluado, se recomienda que cada familia desarrolle su plan de emergencia individual, pero también es importante que se elabore un plan comunitario de emergencias que deberá incluir simulacros de evacuación para diferentes escenarios. En este contexto, el AHHYC "La Pulida Alta III" puede solicitar a la Unidad de Seguridad Ciudadana y Gestión de Riesgos de la A.Z. Eugenio Espejo, que brinde las capacitaciones en gestión de riesgos y programe simulacros de evacuación por emergencias que se realizan dentro del Programa "Quito Listo" que coordina la Secretaría General de Seguridad y Gobernabilidad.

#### Cumplimiento de la normativa vigente:

- De acuerdo a la Constitución de la República del Ecuador donde establecen las competencias exclusivas a los gobiernos municipales entre tantas está la de regular y ejercer control sobre el uso y la ocupación del suelo urbano y rural. Adicionalmente El COOTAD establece que los gobiernos autónomos descentralizados municipales adoptarán obligatoriamente normas técnicas para la prevención y gestión de riesgos en sus territorios con el propósito de proteger las personas, colectividades y la naturaleza, en sus procesos de ordenamiento territorial.
- En el proyecto de regularización se debe respetar la normativa vigente de las Ordenanzas Metropolitanas de: aprobación del *Plan Metropolitano de Desarrollo* y

DX FIF A GR





Nº.321-AT-DMGR-2018

Ordenamiento Territorial, (PMDOT), Uso y Ocupación del Suelo, (PUOS) y Régimen Administrativo del Suelo en el D.M.Q.

- Incluir en el Informe de Regulación Metropolitana, IRM las observaciones de calificación del riesgo y recomendaciones para emisión de permisos y control de usos futuros y ocupación del suelo, en cumplimiento estricto con el cuerpo normativo que garantice el adecuado cuidado ambiental, en prevención de riesgos naturales y antrópicos que se podrían presentar.
- La Unidad Especial Regula Tu Barrio deberá comunicar a la comunidad del AHHYC "La Pulida Alta III" lo descrito en el presente informe, especialmente la calificación del riesgo ante las diferentes amenazas analizadas y las respectivas recomendaciones técnicas.

#### 8 SOPORTES Y ANEXOS

#### 8.1 Respaldo fotográfico

8.1.1 Vias del AHHYC "La Pulida Alta Etapa 3 Sector 2":



Foto 1 Calle Jorge Piedra

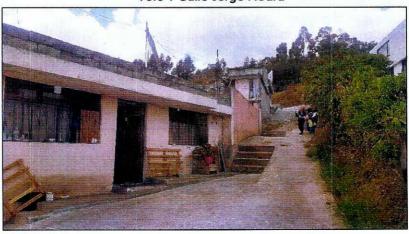


Foto 2 Pasaje 1







Nº.321-AT-DMGR-2018


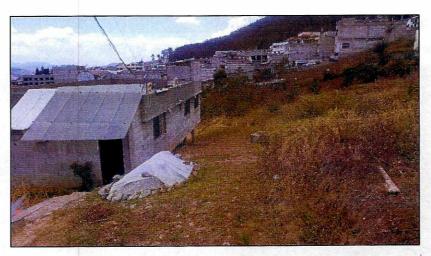


Foto 3 Pasaje 2

Materiales de las edificaciones construidas en el área en estudio: 8.1.2



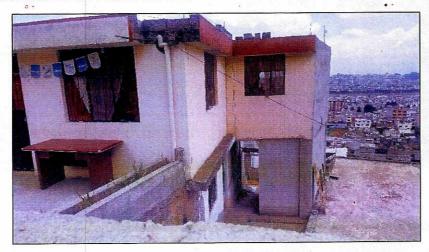

139:1004 Water



## 9 BASE CARTOGRAFICA Y MAPS TEMATICOS

#### 9.1.1 Ubicación.











Nº.321-AT-DMGR-2018

## 9.1.2 Susceptibilidad a Movimientos en Masa.

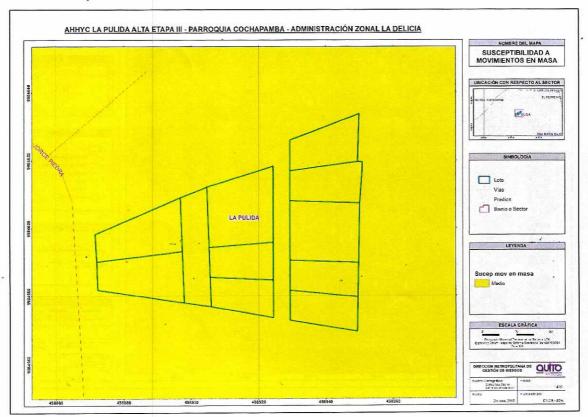


## 9.1.3 Plan de Uso y Ocupación del Suelo.

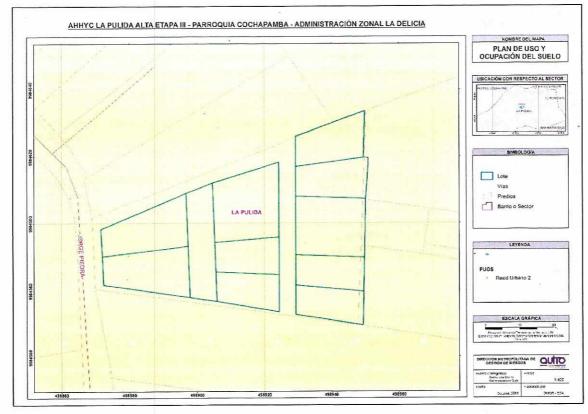



Nº.321-AT-DMGR-2018

#### 9.1.4 Pendiente.

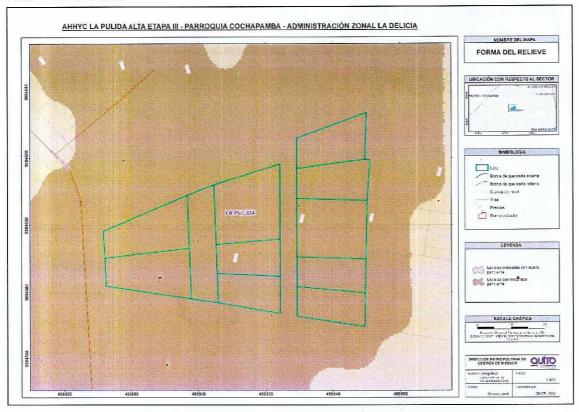

#### 10 FIRMAS DE RESPONSABILIDAD

NOMBRE	CARGO	RESPONSABILIDAD	FECHA	FIRMA
Daniel Altamirano	Ing. Geógrafo Analista de Riesgos	Elaboración de cartografía	29/10/2018	( and
Hugo Rodríguez	Ing. Civil Analista de Riesgos	Análisis estructural	09/11/2018	
Luis Albán	Ing. Geólogo Analista de Riesgos	Análisis Geológico Revisión de informe	14/11/2018	Part.
Christian Rivera	Director DMGR	Aprobación del Informe	15/11/2018	while





Oficio N.- DMC-UFAC-14949 Quito, DM.

2 8 MOV 2018

Abq. Karina Subía DIRECTORA DE LA UNIDAD ESPECIAL "REGULA TÚ BARRIO" Presente.-

De mis consideraciones:

En virtud de la petición presentada por la unidad que usted dirige, y conforme lo dispuesto en el artículo 7 numeral 1 de la Ordenanza Metropolitana 126, de oficio se procede a la regularización de excedentes o diferencias de superficies de terrenos urbanos y rurales, del predio No. 242236 por encontrarse dentro del 10% determinado en la Ordenanza Metropolitana No. 126 del Asentamiento Humano de Hecho y Consolidado de Interés Social denominado "LA PULIDA ALTA ETAPA 2", se adjunta UNA cédula catastral.

Particular que se comunica para los fines pertinentes.

Atentamente.

<del>Ing.</del> Martha Naranjo

COORDINADORA DE GESTION TERRITORIAL CATASTRAL

Revisado por:	Arq. Irina Pazmiño SERVIDO MUNICIPAL	Y2
Elaborado por:	Ing. Milton Morano SERVIDOR MUNICIPAL	141
Oficio No.	2647-UFAC	. 7
Ticket No.	2018-161069	

DIRECCIÓN METROPOLITANA DE

1002

Venezuela N3-86 y Espejo PBX: 3952300 - Ext.: 20302 - 20319 - 20330 www.quito.gob.ec

## Municipio del Distrito Metropolitano de Quito

## Dirección Metropolitana de Catastro



	CÉDULA CATASTRAL EN UNIPROPIE	FDAD	A	LCALDIA
DOC-CCR-01	DOCUMENTO # 5556		20	18/11/27 17:05
DATOS DEL TITULAR DE DOMINIO		IMPLANTACIÓN DEL LOTE		10/11/2/ 17:00
C.C./R.U.C:	170 1564176	TMO - 2018-11-27-		
Nombre o razón social:	PILI AJO PAREDES MARIA ASUNCION Y HRDS			V 7.0
DATOS DEL PREDIO				7
Número de predio:	242:36	12/2/21	<u>`</u>	•
Geo clave:	170104040243044112	1 / / / /		
Clave catastral anterior:	122:)108022000000000		-	
Denominación de la unidad:		سـ	The second second	
Año de construcción:	198:			
En derechos y acciones:	SI	1		ar a sar han in the
Destino económico:	HAE TACIONAL	- i gi		
ÁREAS DE CONSTRUCCIÓN		Jozef L		
Área de construcción cubierta:	715 09 m2	, m	<u>_</u>	
Area de construcción abierta:	0.0C m2	- 6		
Área bruta total de construcción:	715 ()9 m2	3954550		
Área de adicionales constructivos:	0.0C m2	┦ ***	1.	l
AVALÚO CATASTRAL	7.00			
Avalúo del terreno:	\$ 143,862.50	-498850 ···		scala 1/2500
Avalúo de construcciones	\$ 182,181.68	FOTOGRAFÍA DE LA FACI	ADA	
Avalúo de construcciones	\$ 0.00	<del>-</del>	The state of the s	47
Avalúo de adicionales	\$0.00		***************************************	1
Avaluo total del bien inmueble:	\$ 326,044.18	.		
AVALUO COMERCIAL DECLARADO				
Avalúo del terreno:				
Avalúo de construcción:			<del></del>	J
Avalúo total:		- W W		
DATOS DEL LOTE				20
Clasificación del suelo:	Sue o Urbano			
Clasificación del suelo SIREC-Q	URE ANO			
Area según escritura.	3,385.00 m2			
Area gráfica:	3, 33 4,58 m2	_		
Frente total:	21.10 m			
Máximo ETAM permitido:	10.00 % = 338,50 m2 [SU]	-		
Area excedente (+):	0.0C m2			
Area diferencia (-):	-50.12 m2	-		
Número de lote:	~	_		
Dirección:	JOF-3E PIEDRA - OE11-122	-		
Zona Metropolitana:	NORTE	!		
Parroquia:	COCHAPAMBA			
Barrio/Sector:	LA F'ULIDA	<del>-</del> .		
PROPIETARIO(S)		1		····
#	Nombre	C.C./RUC	%	Principal
1 PAREDES PEREZ EDUARDO PATE	RICIO	1802125789	12	NO
2 PILLAJO PAREDES MARIA ASUNC		1704564176	88	SI
NOTAS		1707007170		

#### DE LA CÉDULA CATASTRAL

Conforme a la Ley de Registro, es el Registrador de la Propiedad la autoridad competente para certificar sobre la propiedad de un predio. El catastro no da, ni quita derechos sobre la titularidad de bienes intriuebles, en tal virtud, no es procedente ni legal, qua esta Cédula Catastral, por si sola; sea utilizada para legalizar urbanizaciones, fraccionamientos, ni autoriza trabajo alguno en el bien inmueble.

Verificada la información de este documento, y si os datos no concuerdan con la realidad física del inmueble, el administrado tiene la obligación de realizar la correspondiente actualización catastral del precio ante el Organismo Competente del MDMQ.

REGULARIZACIÓN DE EXCEDENTES Y DIFERTINCIAS

Conforme Ordenanza Metropolitana 0.126, sancionada el 19 de julio de 2016; El presente documento, constituye el Acto Administrativo para la regularización del área de terreno en el Registro co la Propiedad del Distrito Metropolitano de Quito. El administrado declara y acepta bajo juramento, que los datos consignados en el mismo, son los que corresponden a la realidad física de su lote de terreno y que por lo tanto no afecta el derecho de terceros ni a bienes inmuebles municipales. El área de terreno que se regulariza es de 3334,58 m2.

1 hus

Página 1 de 2

# Municipio del Distrito Metropolitano de Quito

Dirección Metropolitana de Catastro



CÉDULA CATASTRAL EN UNIPROPIEDAD

DOC-CCR-01

DOCUMENTO # 5556

2018/11/27 17:05



